


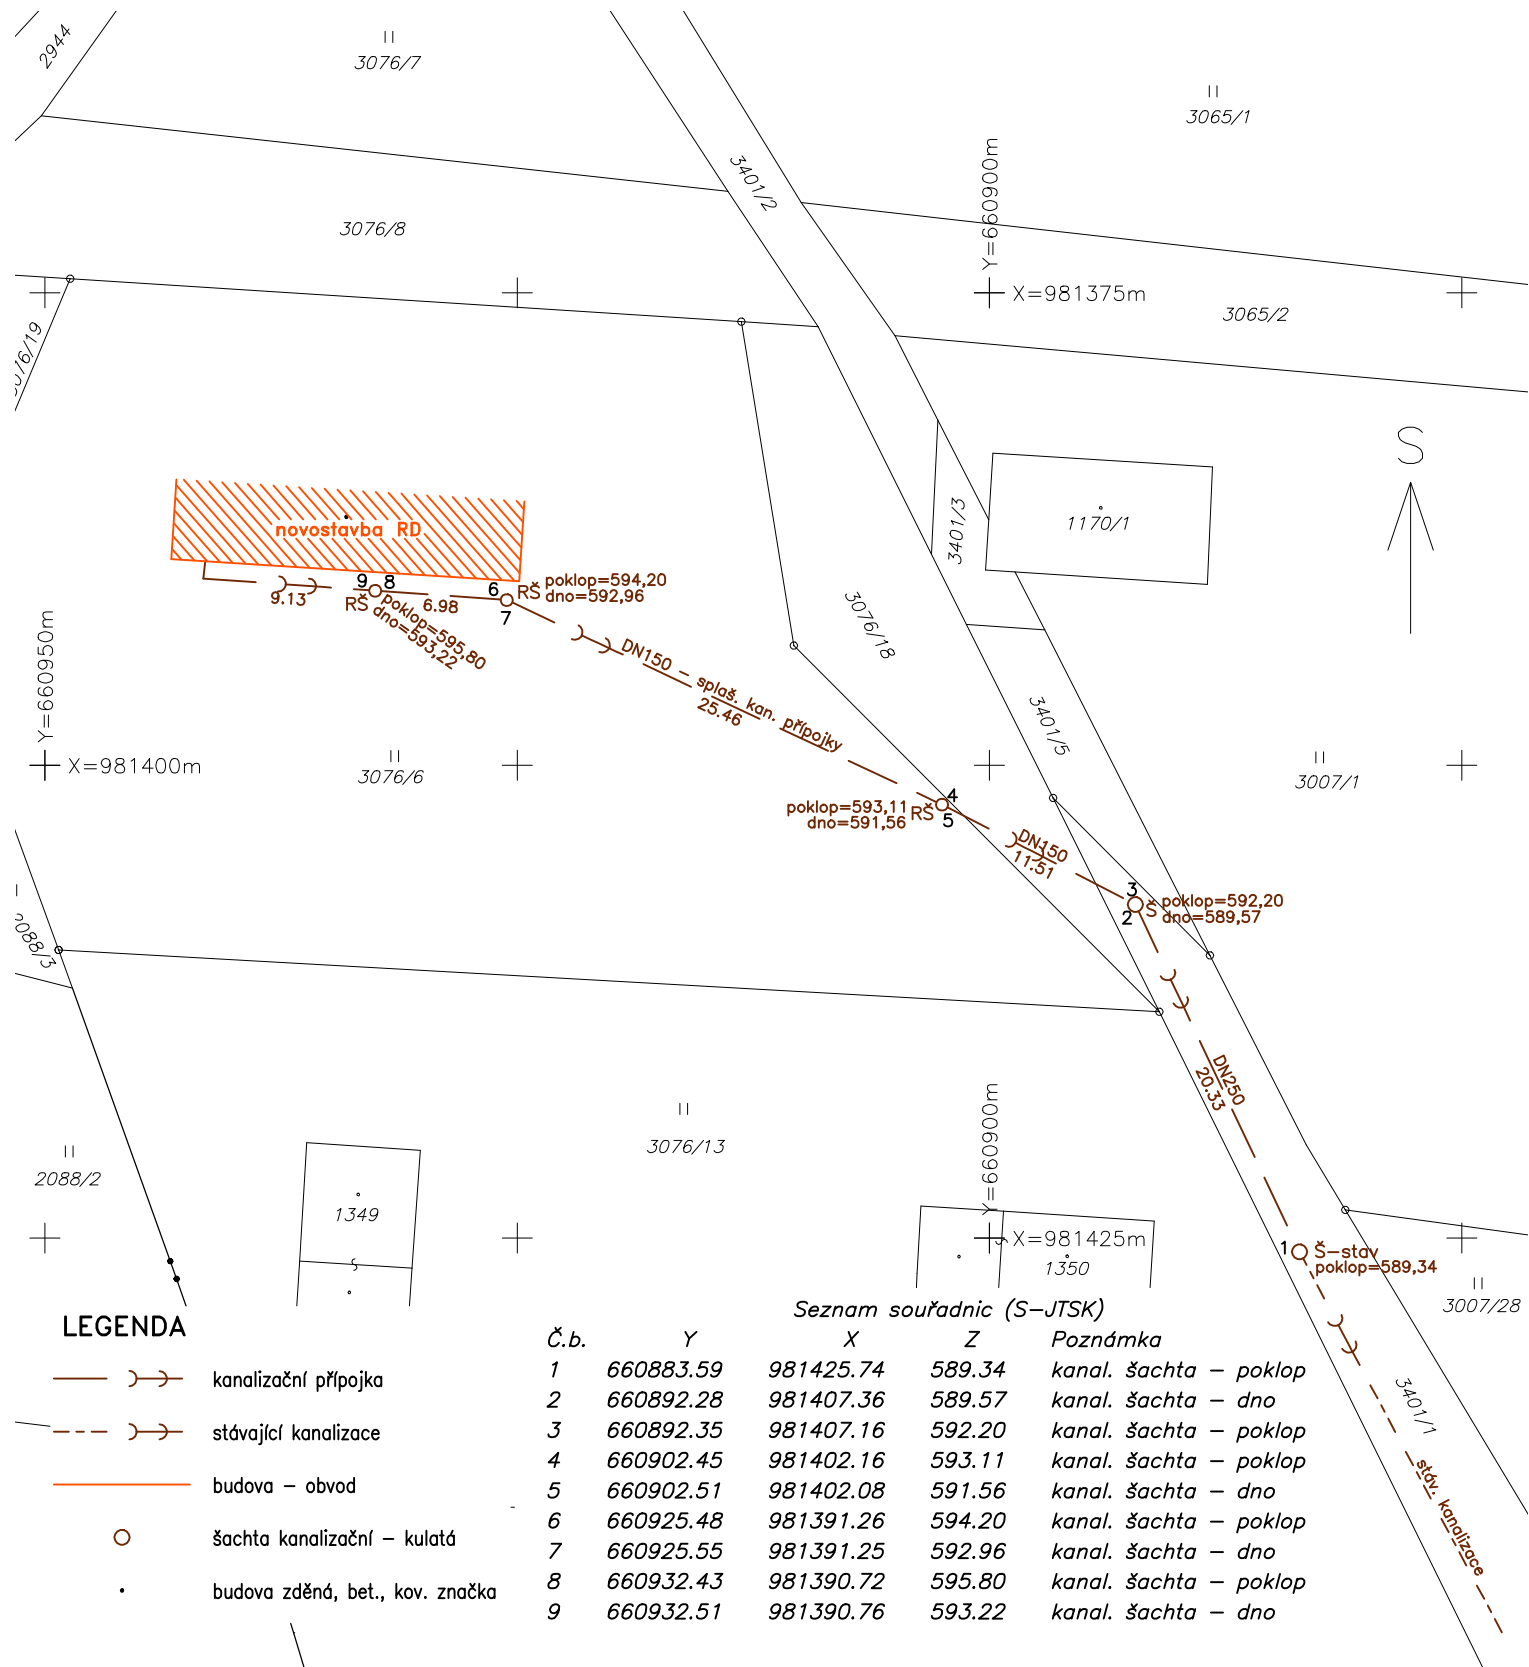

ZAMĚŘIL	Ing. Jakub Královič	Náležitostmi a přesností odpovídá právním předpisům.	G E O R O K
VYPRACOVAL	Ing. Jakub Královič		
ZADAVATEL:	Ing. Vašek Šatava V Aleji 3061/44 466 01 Jablonec nad Nisou	Čís. ov.: 2021/2023 Datum: 15.05.2023	Ing. Jakub Královič Horní Rokytnice 615 512 45 Rokytnice nad Jizerou tel.: 603 825 004 mail: info@georok.cz
Kat. území:	Horní Rokytnice nad Jizerou		
Dokumentace skutečného provedení kanalizační přípojky k novostavbě RD na ppč. 3076/6 v k.ú. Horní Rokytnice nad Jizerou – geodetická část – (zakázka č. 386/2021)			
			Souř. systém: S–JTSK
			Výšk. systém: B.p.v.
			Formát: A4
			Měřítko: 1:400